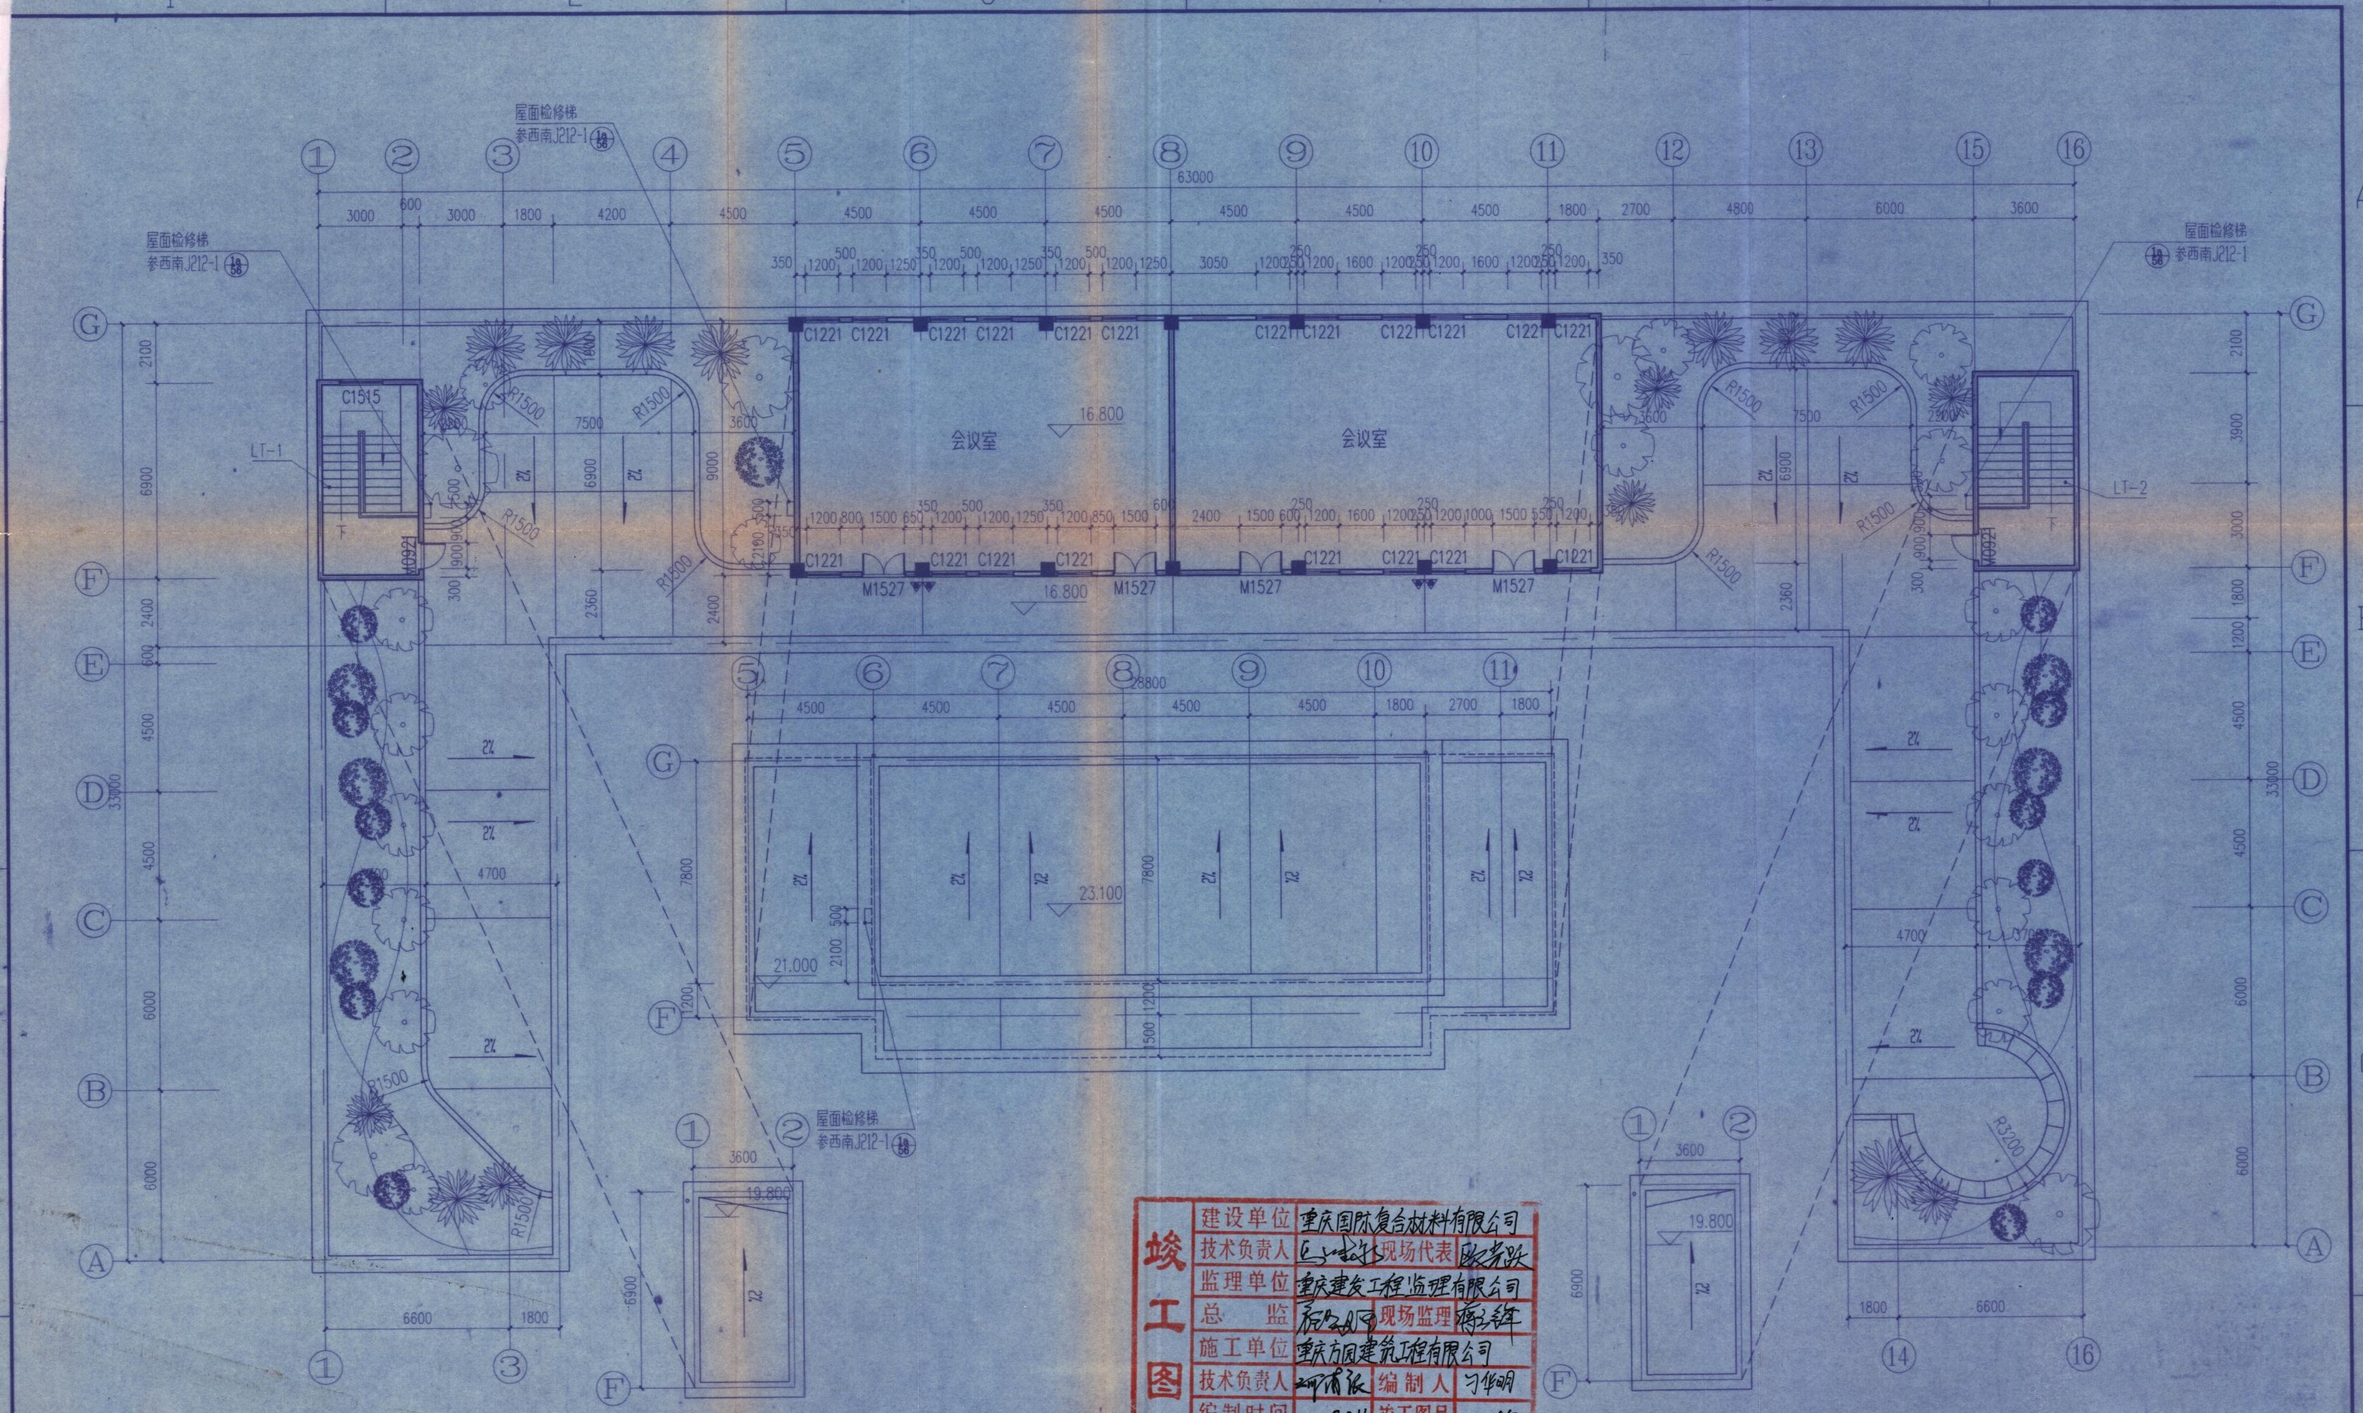

设备维修车间顶层平面图 1:150

设计说明：

1.图中“ ”为灭火器符号，采用MPG型手提式灭火器（灭火器悬挂布置，底面距地100mm），每两个为一组，布置见平面图。

竣工图			
建设单位	重庆国际复合材料有限公司		
技术负责人	[illegible]	现场代表	[illegible]
监理单位	重庆建发工程监理有限公司		
总监	[illegible]	现场监理	[illegible]
施工单位	重庆方圆建筑工程有限公司		
技术负责人	[illegible]	编制人	刁华明
编制时间	2009.2.11	竣工图号	05

重庆国际复合材料有限公司玻璃纤维深加工项目（第一期工程原料车间技术改造项目-设备维修车间修改图）		图号	05103-D-3-5
		第 页 共 页	
设备维修车间顶层平面图		项目号	05103
		2006年05月 日	
		设计阶段	施设
		比例	
		设计专业	建筑
项目负责人	陈晓波	审核	黄建辉
室主任	陈晓波	校核	申泽慧
专业负责人		设计	何力
		制图	何力

重庆钢铁集团设计院
CISGDI DESIGN INSTITUTE OF CHONGQING IRON&STEEL GROUP

详见第9页

会签

描图

描校

8