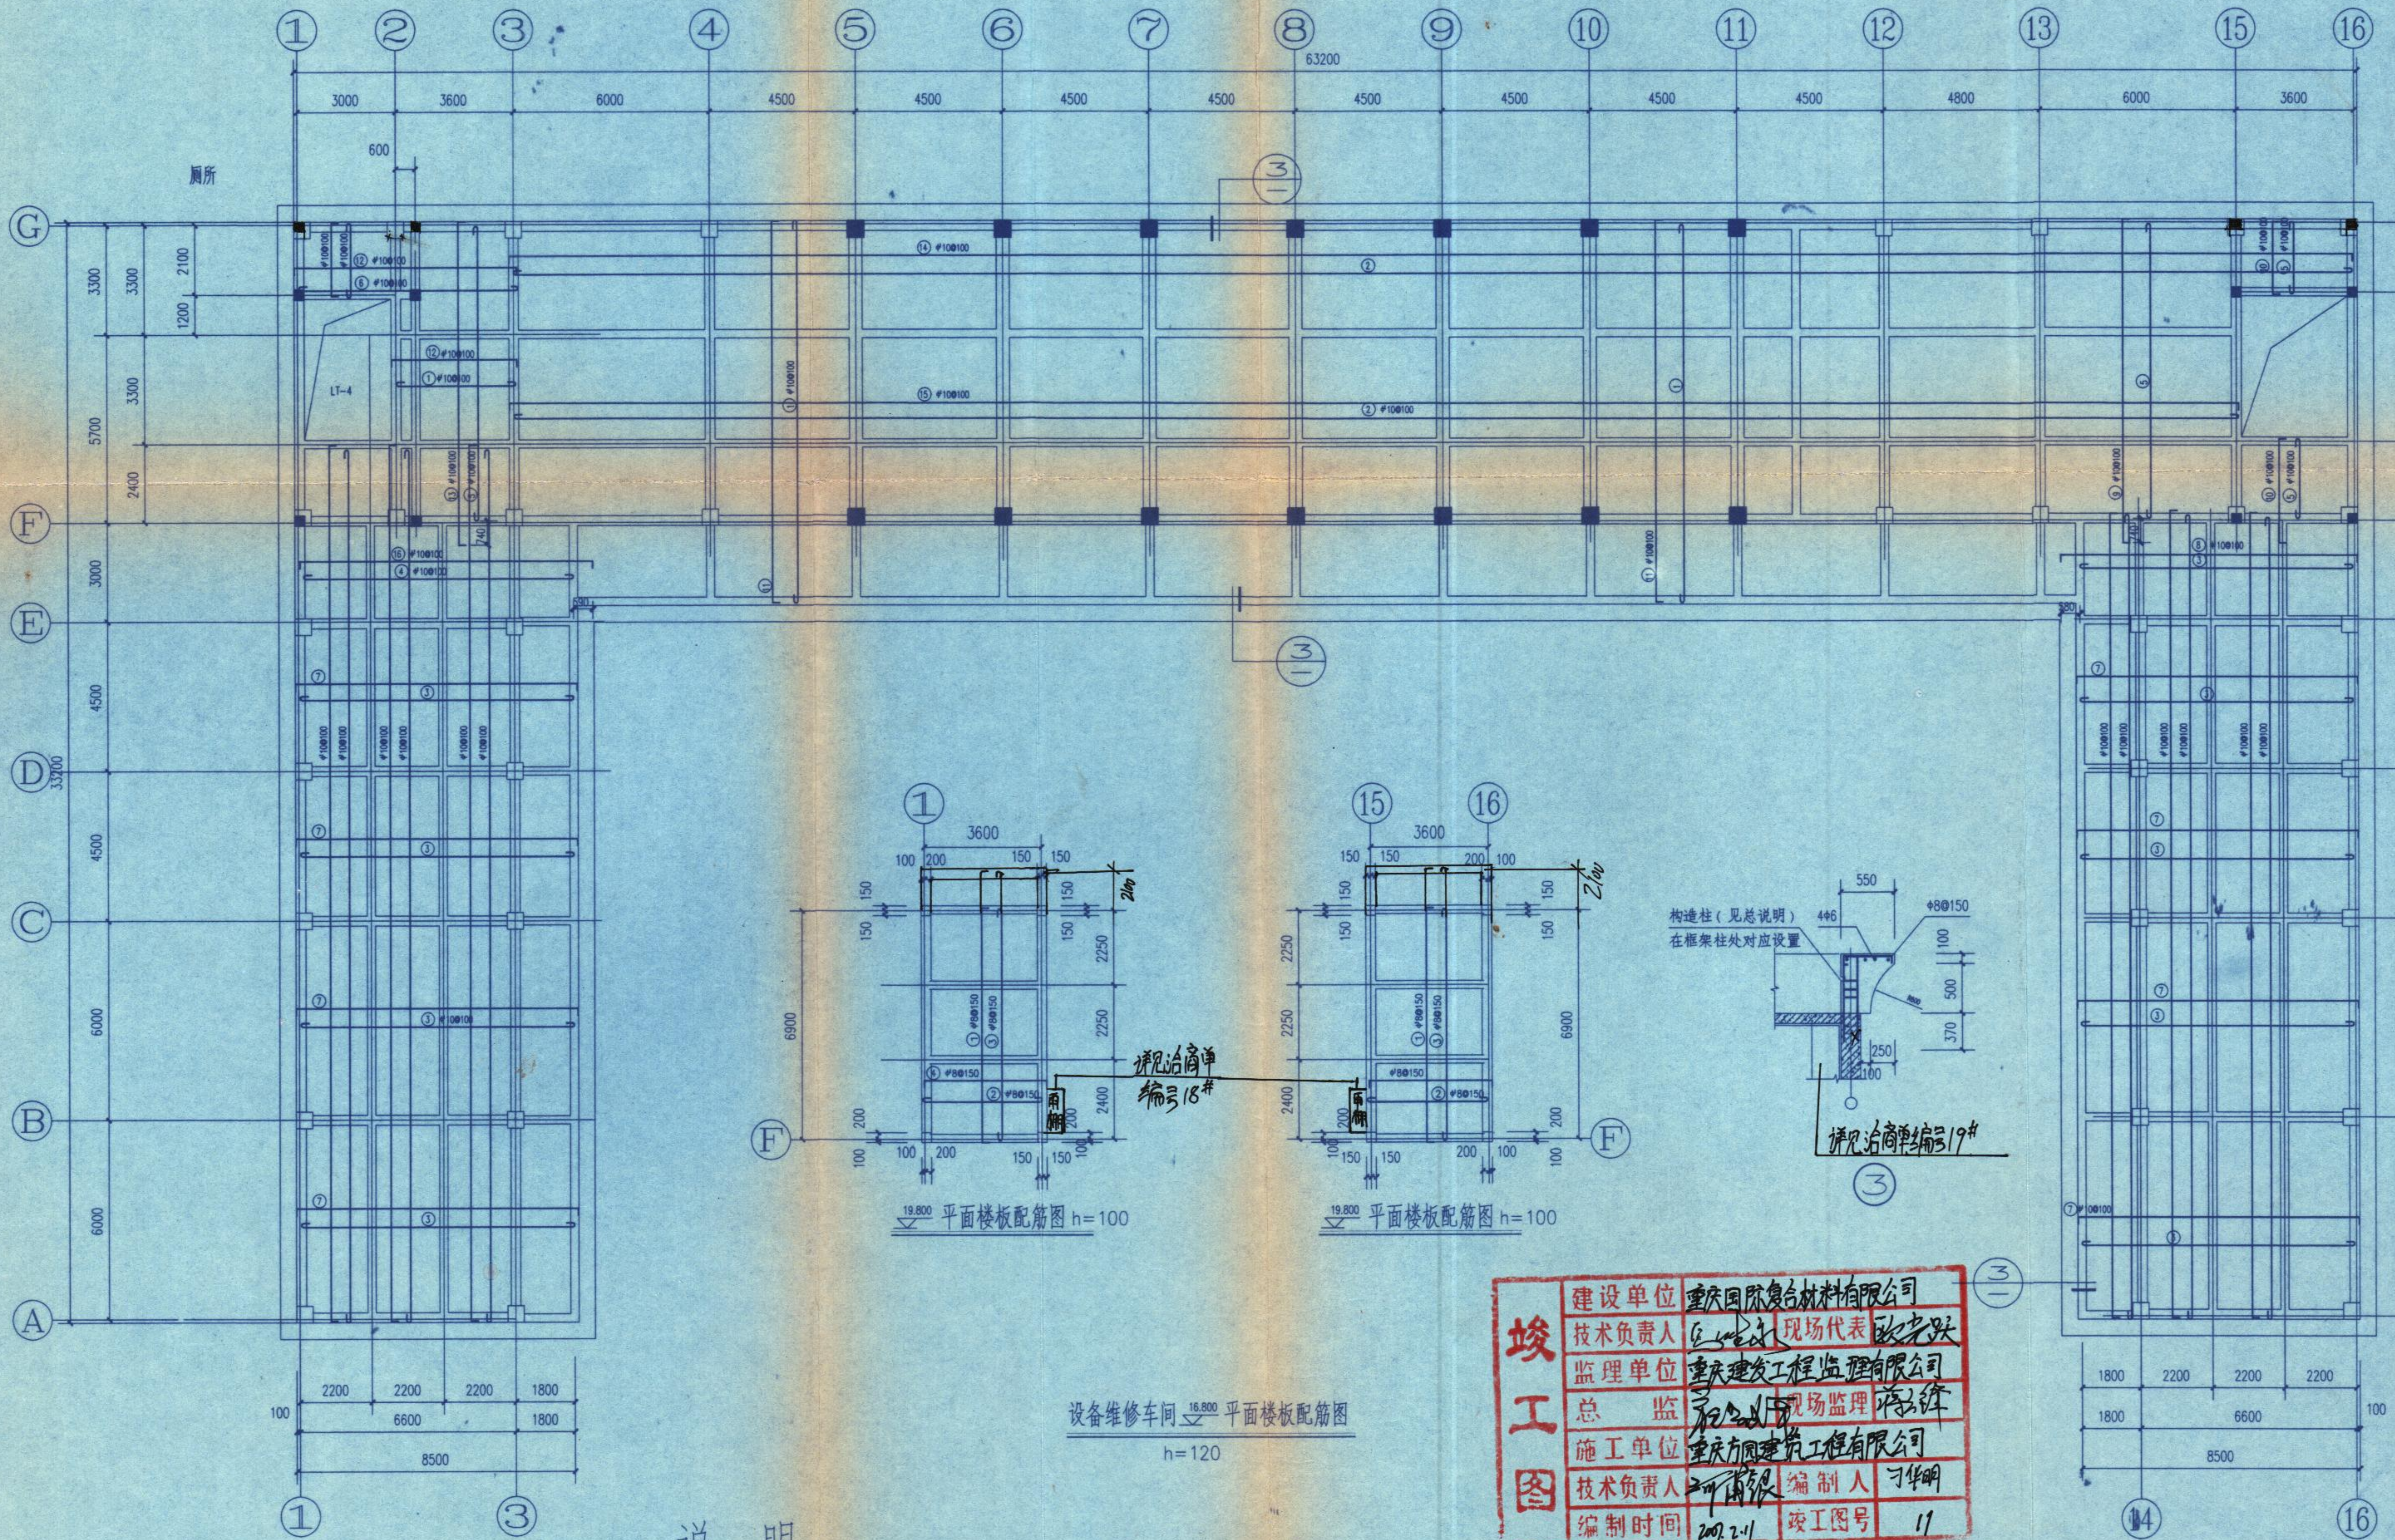
厕所
LT-4
63200
3000
3600
6000
4500
4800
600
33200
8500
6600
2200
1800
100
详见洽商单编号18#
详见洽商单编号19#
构造柱（见总说明）
在框架柱处对应设置
Φ8@150
550

19.800 平面楼板配筋图 h=100

19.800 平面楼板配筋图 h=100

设备维修车间 16.800 平面楼板配筋图

h=120

说 明

1. 材料（图中注明者除外）
   1) 混凝土：梁、板、柱为C30。保护层厚度：梁25；柱30。
   2) 钢筋：Φ表示HPB235钢筋，fy=210 N/mm²
      Φ表示HRB335钢筋，fy=300 N/mm²
2. 柱结构图见 05103-C-4-4,11
3. 本工程结构设计中梁、板、柱的表示方法按《03G101-1》图集执行。
   栏杆（板）埋件MM-1，埋设位置见建筑图。

4：在F轴向内移1.400m处洞口上增加规格为2100×600×100雨蓬，详见洽商单，编号18#

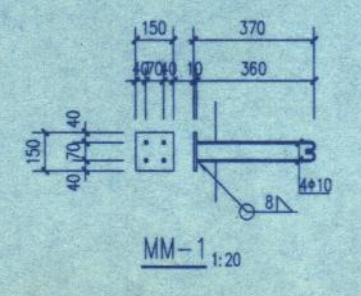

MM-1 1:20

竣工图	建设单位	重庆国际复合材料有限公司		
	技术负责人		现场代表	欧宪跃
	监理单位	重庆建发工程监理有限公司		
	总监		现场监理	蒋玉锋
	施工单位	重庆方圆建筑工程有限公司		
	技术负责人	谢甫银	编制人	刁华明
	编制时间	2007.2.1	竣工图号	11

重庆国际复合材料有限公司玻璃纤维深加工项目 （第一期工程原料车间技术改造项目） 设备维修车间 11.400 屋顶平面梁配筋图	图号 05103-C-4-9	第 页 共 页	
	项目号	05103	2006 年 4 月 日
	设计阶段	施设	比 例
	设计专业	结构	

		审 核	黄生全
项目负责人		校 核	蒋理
室 主 任		设 计	黄秉锋
专业负责人		制 图	

重庆钢铁集团设计院
CISGDI DESIGN INSTITUTE OF CHONGQING IRON&STEEL GROUP

会 签

描 图

描 校